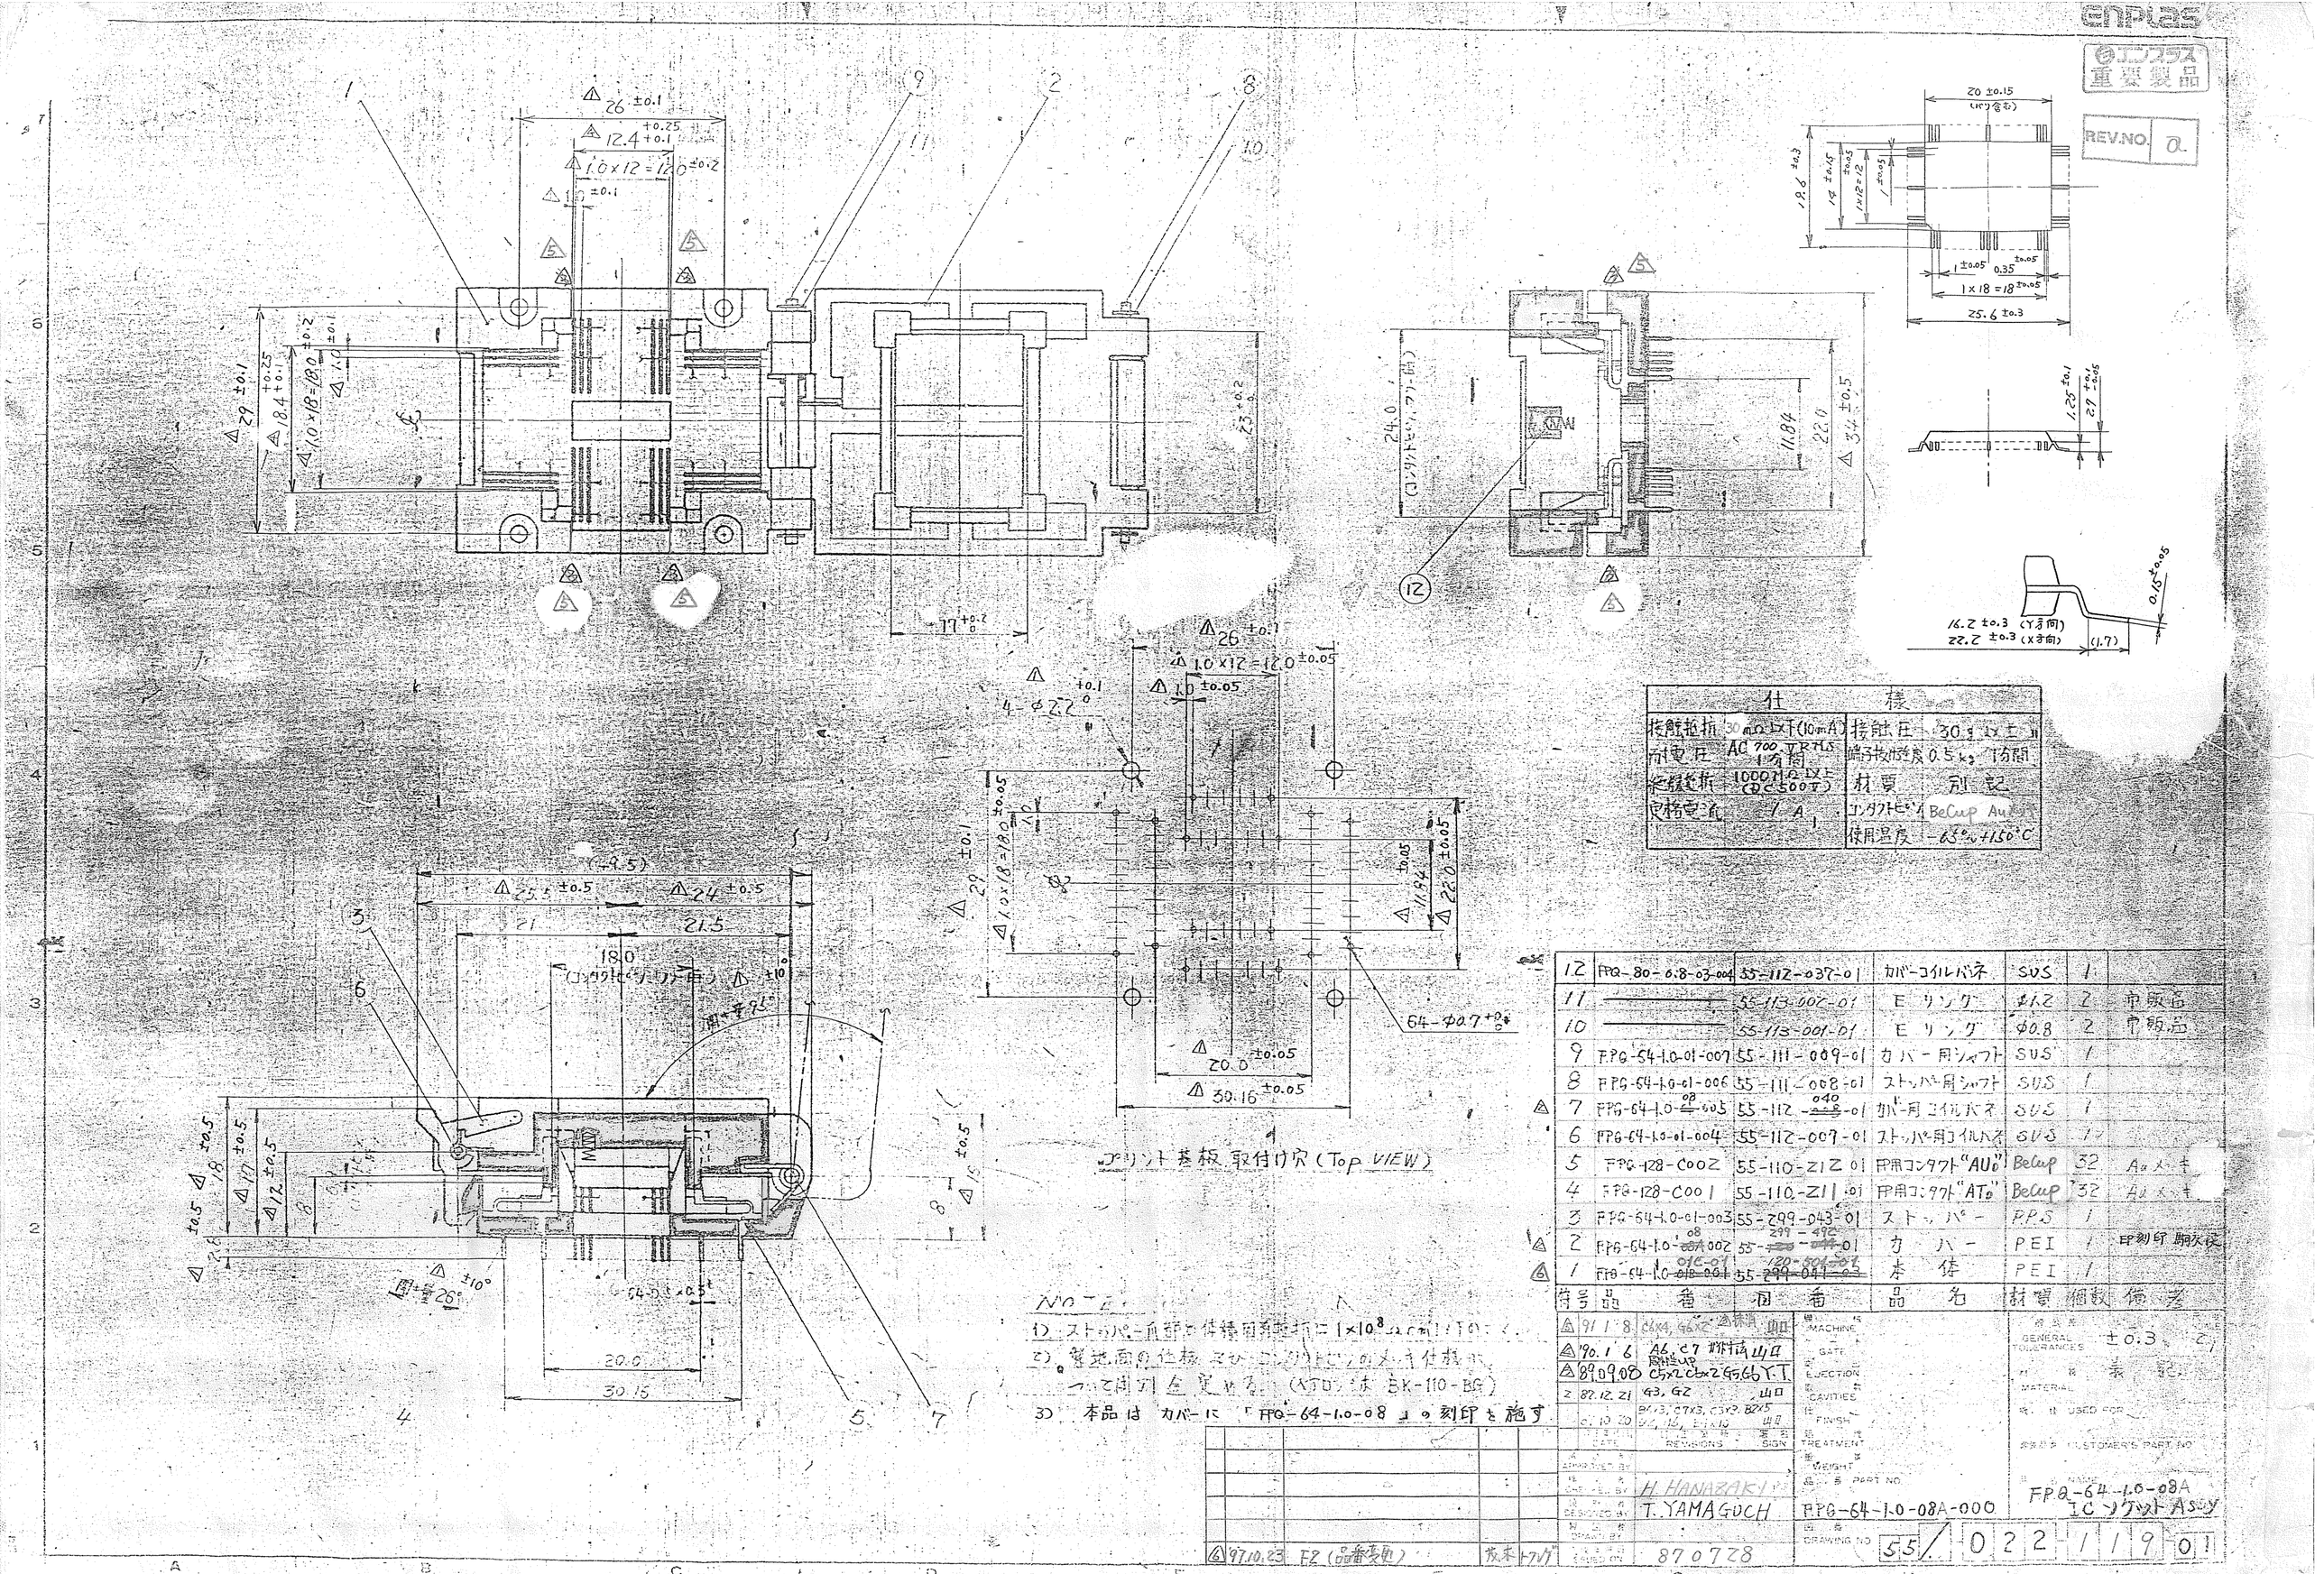

仕	様
接触抵抗 30mΩ以下(10mA)	接触圧 30g以上
耐電圧 AC 700V TR 1分間	端子抜け強度 0.5kg 1分間
絶縁抵抗 1000MΩ以上 (DC500V)	材質 別記
定格電流 1A	コンタクトピン BeCuP Au メッキ
	使用温度 -65°~+150°C

符号	品番	図番	品名	材質	個数	備考
12	FPG-80-0.8-03-004	55-112-037-01	カバーコイルバネ	SUS	1	
11	———	55-113-007-01	Eリング	φ1.2	2	市販品
10	———	55-113-001-01	Eリング	φ0.8	2	市販品
9	FPG-64-1.0-01-007	55-111-009-01	カバー用シャフト	SUS	1	
8	FPG-64-1.0-01-006	55-111-008-01	ストッパー用シャフト	SUS	1	
7	FPG-64-1.0-~~08~~ 040-005	55-112-~~008~~ 040-01	カバー用コイルバネ	SUS	1	
6	FPG-64-1.0-01-004	55-112-007-01	ストッパー用コイルバネ	SUS	1	
5	FPG-128-C002	55-110-212-01	FP用コンタクト"AU0"	BeCuP	32	Auメッキ
4	FPG-128-C001	55-110-211-01	FP用コンタクト"AT0"	BeCuP	32	Auメッキ
3	FPG-64-1.0-01-003	55-299-043-01	ストッパー	PPS	1	
2	FPG-64-1.0-~~08A~~ 08 002	55-~~299-044~~ 299-492-01	カバー	PEI	1	FP刻印 駒次郎
1	FPG-64-1.0-~~01C~~ 08-001	55-~~299-041-03~~ 120-504-01	本体	PEI	1	

NOTE:
1) ストッパー部の仕様用絶縁抵抗は $1\times10^8\Omega$ cm以上のこと。
2) 電気面の仕様、及びコンタクトピンのメッキ仕様について別紙変更する。(ATO は BK-110-BG)
3) 本品はカバーに「FPG-64-1.0-08」の刻印を施す

97.10.23	F2 (品番変更)	荒木	トフリ
90.1.8	C6X4, G6X2	山口	
90.1.6	A6, C7	山口	
89.09.08	C5x2 C6x2 G5 G6	T.T	
87.12.21	G3, G2	山口	
87.10.20	B2x3, C7x3, C5x2, B2x5, B2, B3, E1x10	山口	

DATE / REVISIONS / SIGN

DRAWN BY: H. HANAZAKI
DESIGNED BY: T. YAMAGUCHI
DRAWING NO: 870728

MACHINE / GATE / EJECTION / CAVITIES / FINISH / TREATMENT / WEIGHT / PART NO.: FPG-64-1.0-08A-000

GENERAL TOLERANCES: ±0.3
MATERIAL / USED FOR / CUSTOMER'S PART NO.
NAME: FPG-64-1.0-08A IC ソケット Assy

DRAWING NO: 55/022119 01